


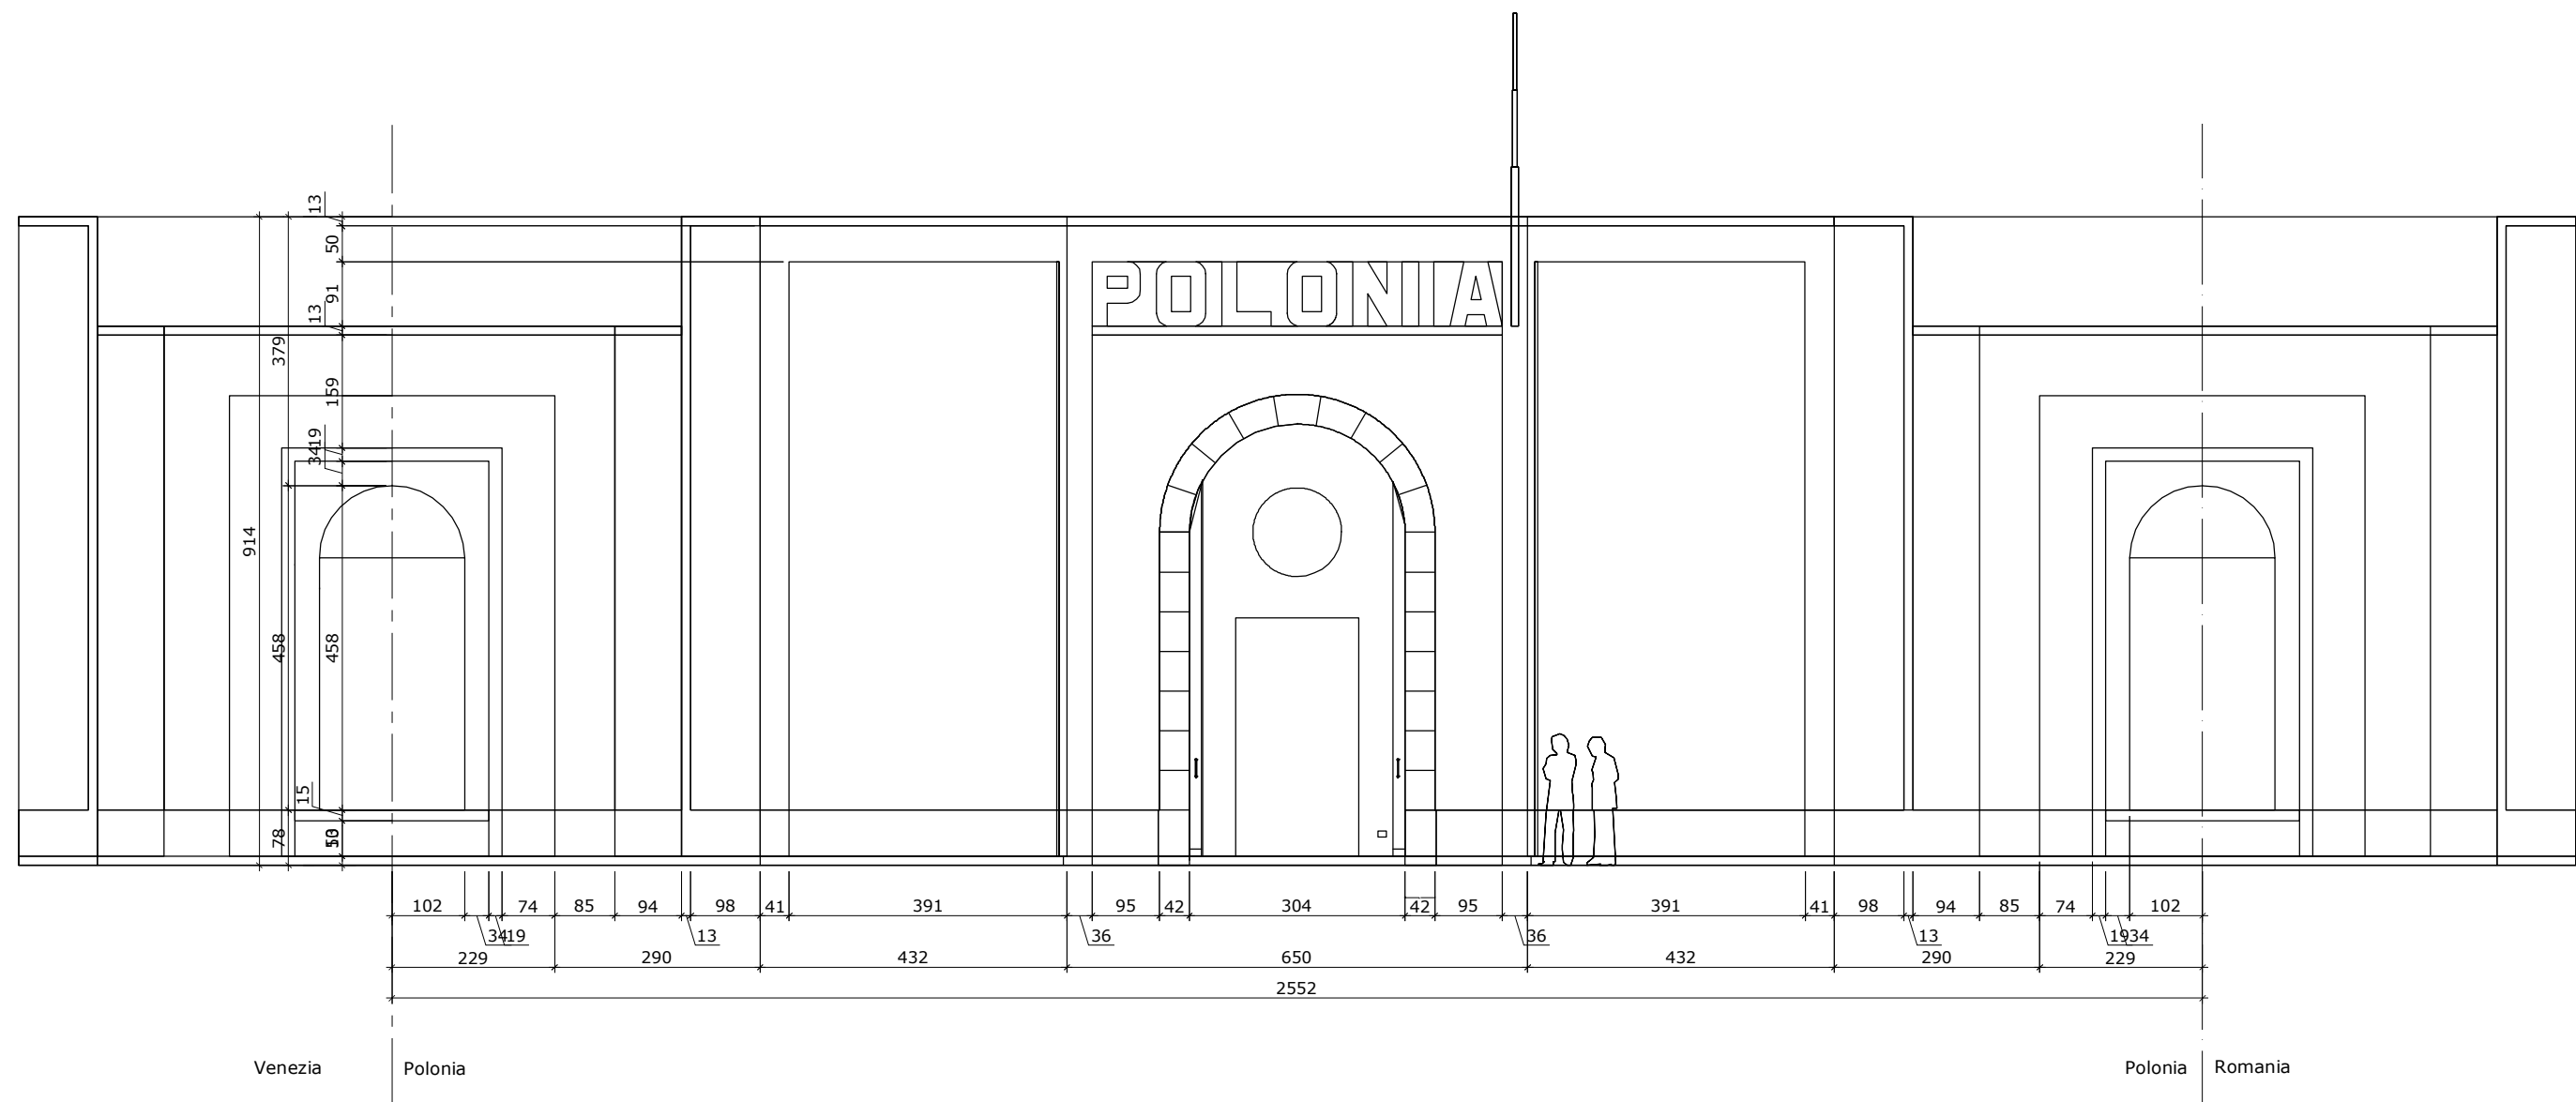

UWAGI:

1. Inwentaryzację opracowano na podstawie rysunków przekazanych przez inwestora, wykonanych przez Marcina Kwietowicza w maju 2005r oraz dokumentacji powykonawczej firmy PPKZ S.A. wykonanej w 2015r.
2. Nie należy odmierzać wymiarów z rysunku ani używać go jako szablonu. Przed przystąpieniem do jakichkolwiek prac na obiekcie wymiary należy sprawdzić w naturze.
3. Przed pracami związanymi z wierceniem lub kuciem należy sprawdzić ściany detektorem na obecność niezinwentaryzowanych instalacji.

Opracowanie:		Inwentaryzacja stanu istniejącego Pawilon POLONIA w Wenecji	
Temat rysunku:		Elewacja Frontowa	
Inwestor:		Zachęta -- Narodowa Galeria Sztuki Plac Małachowskiego 3, 00-916 Warszawa	
Opracował:		Warszawa lipiec 2015 r.	
PPKZ S.A. w Warszawie		skala 1:100	
mgr inż. Paweł Sobiech		Nr rys.	
nr upr. LUB/0206/OWOK/12		2	