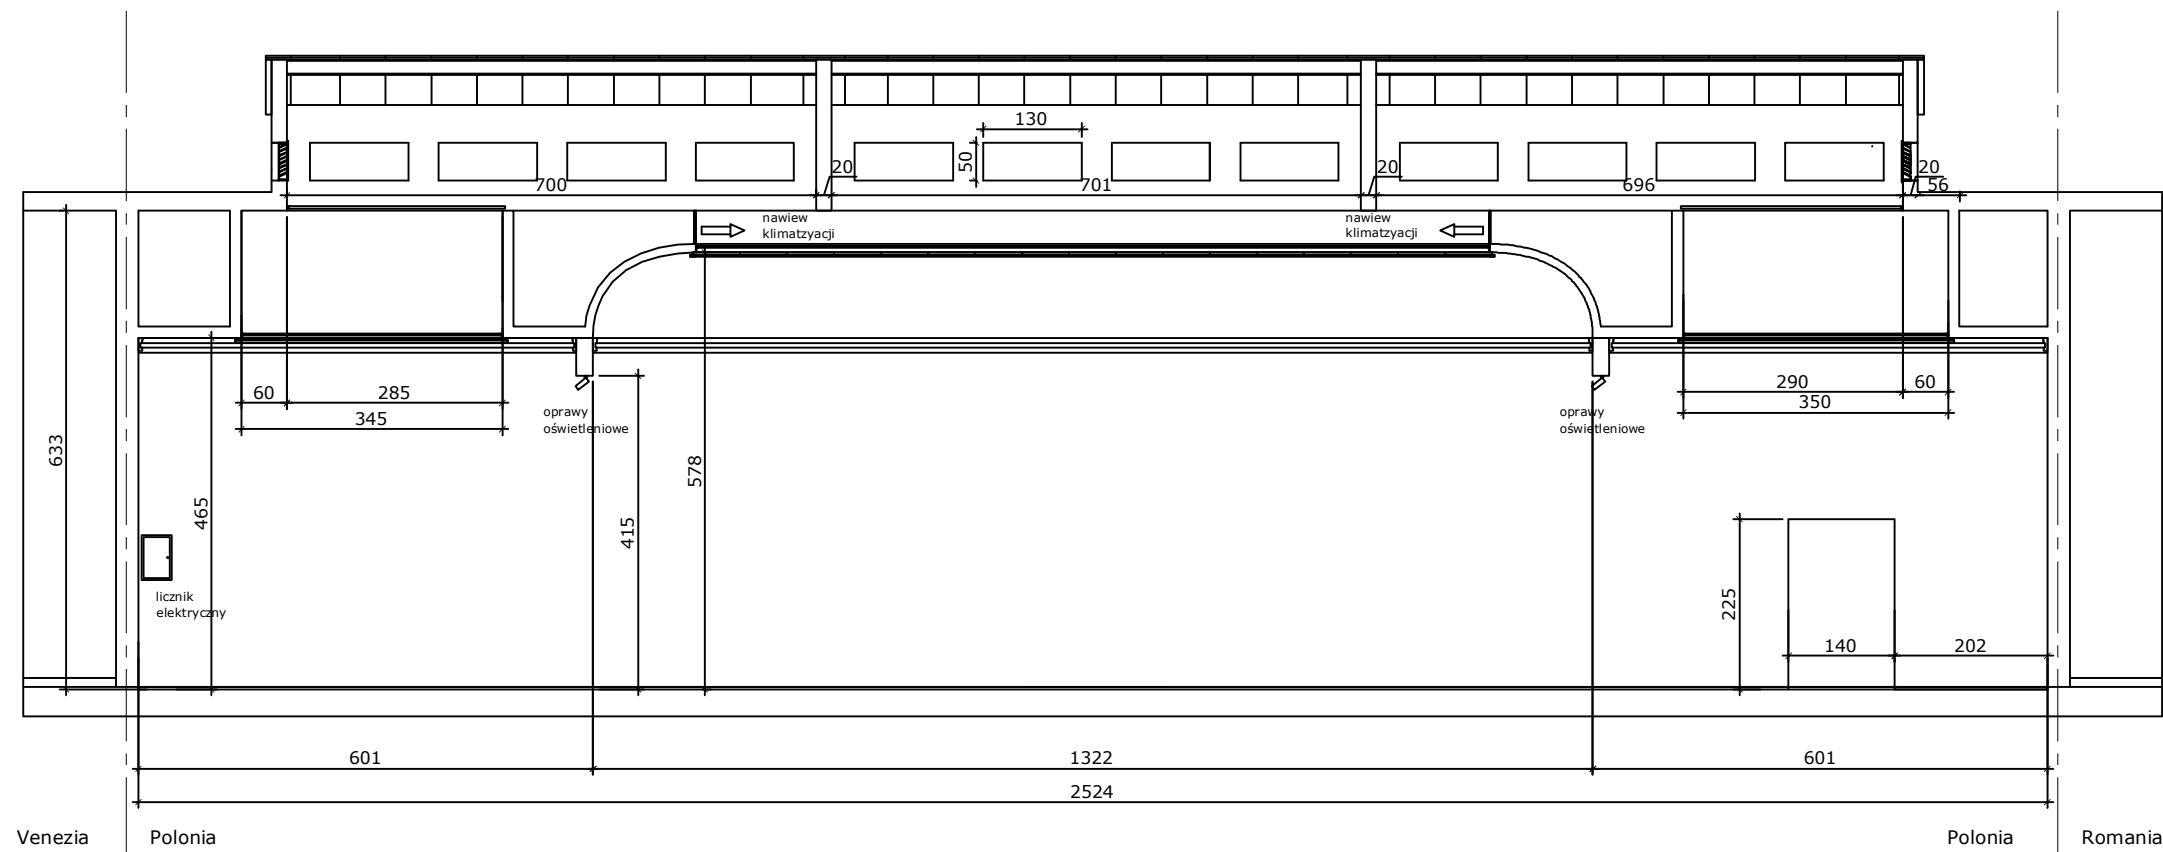


UWAGI:

1. Inwentaryzację opracowano na podstawie rysunków przekazanych przez inwestora, wykonanych przez Marcina Kwietowicza w maju 2005r oraz dokumentacji powykonawczej firmy PPKZ S.A. wykonanej w 2015r.
2. Nie należy odmierzać wymiarów z rysunku ani używać go jako szablonu. Przed przystąpieniem do jakichkolwiek prac na obiekcie wymiary należy sprawdzić w naturze.
3. Przed pracami związanymi z wierceniem lub kuciem należy sprawdzić ściany detektorem na obecność niezainwentaryzowanych instalacji.

Opracowanie: Inwentaryzacja stanu istniejącego Pawilon POLONIA w Wenecji		
Temat rysunku: Przekrój podłużny 1-1		
Inwestor: Zachęta -- Narodowa Galeria Sztuki Plac Małachowskiego 3, 00-916 Warszawa		
Opracował: PPKZ S.A. w Warszawie mgr inż. Paweł Sobiech nr upr. LUB/0206/OWOK/12		Warszawa lipiec 2015 r. skala 1:100 Nr rys. 6