


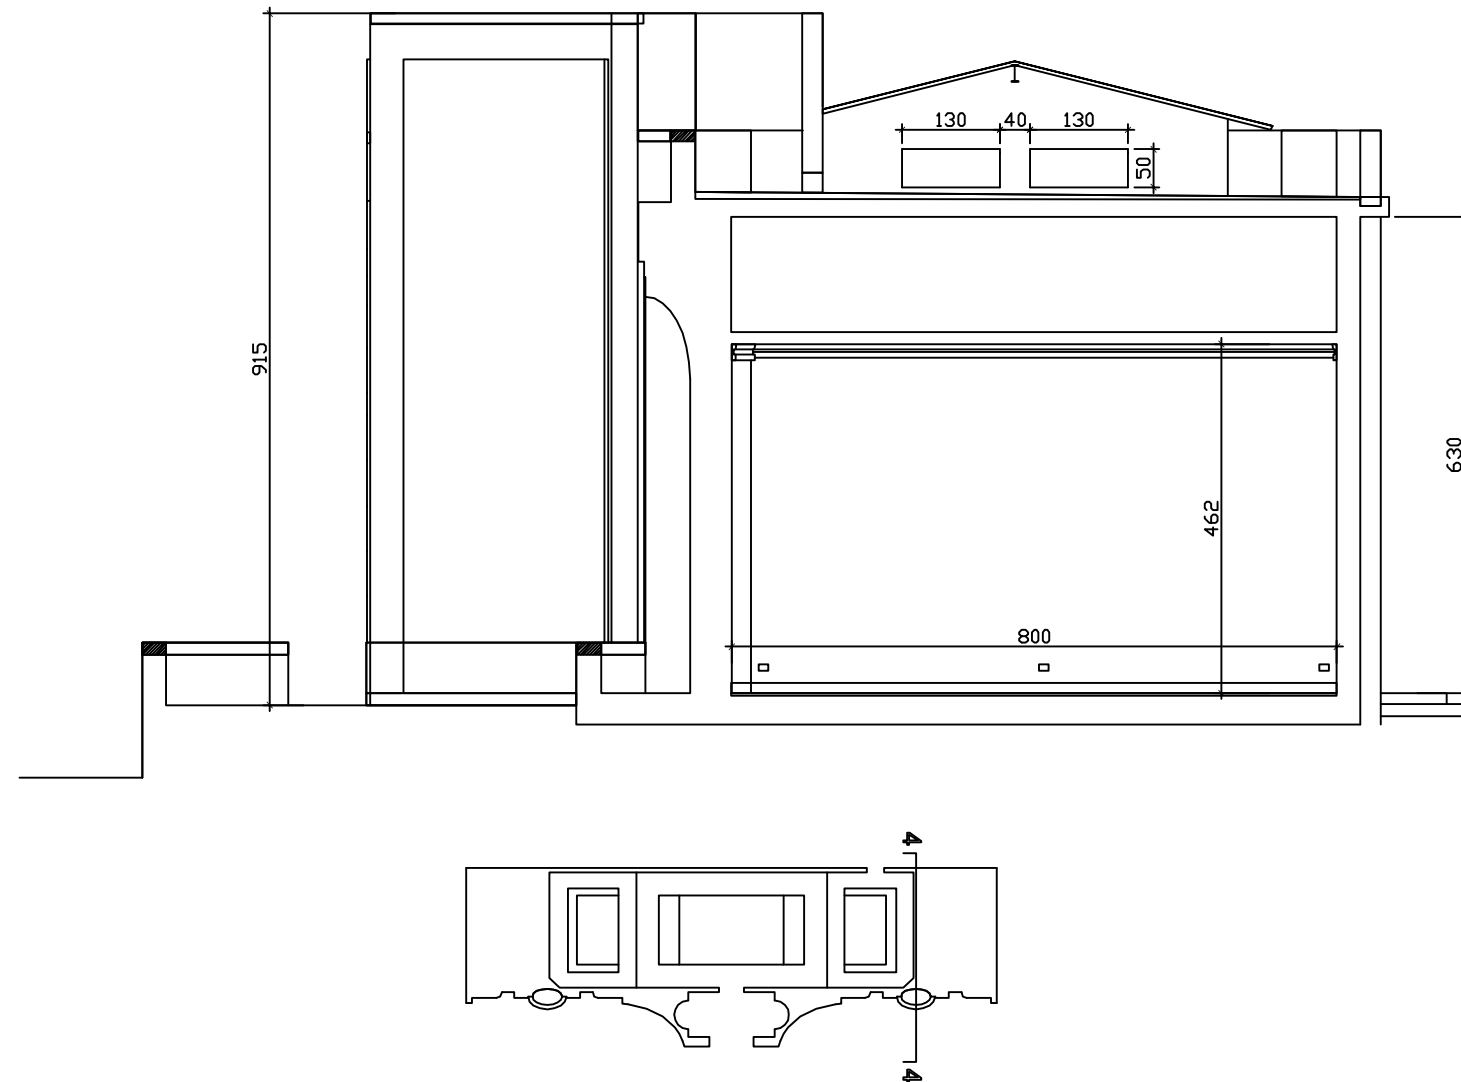

UWAGI:

1. Inwentaryzację opracowano na podstawie rysunków przekazanych przez inwestora, wykonanych przez Marcina Kwietosza w maju 2005r oraz dokumentacji powykonawczej firmy PPKZ S.A. wykonanej w 2015r.
2. Nie należy odmierzać wymiarów z rysunku ani używać go jako szablonu. Przed przystąpieniem do jakichkolwiek prac na obiekcie wymiary należy sprawdzić w naturze.
3. Przed pracami związanymi z wierceniem lub kuciem należy sprawdzić ściany detektorem na obecność niezainwentaryzowanych instalacji.

Polskie Pracownie Konserwacji Zabytków S.A. w Warszawie Oddział w Warszawie ul. Kazimierza Wójcickiego 15, 01-938 Warszawa		
Opracowanie: Inwentaryzacja stanu istniejącego Pawilon POLONIA w Wenecji		
Temat rysunku: Przekrój poprzeczny 4-4		
Inwestor: Zachęta Narodowa Galeria Sztuki Plac Małachowskiego 3, 00-916 Warszawa		
Opracował: mgr inż. Paweł Sobiech nr upr. LUB/0206/OWOK/12	Warszawa lipiec 2015 r.	
	skala 1:100	
	Nr rys. 9	